


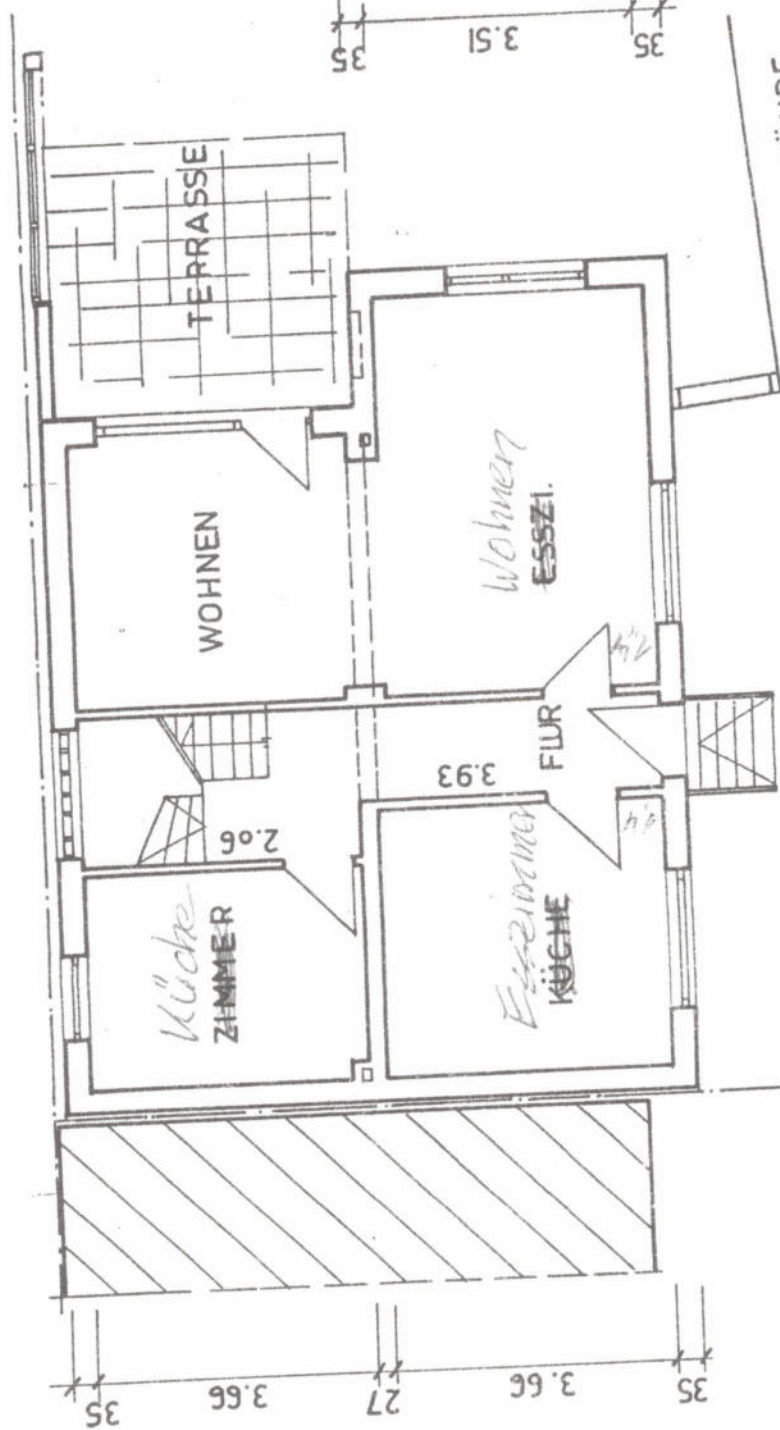
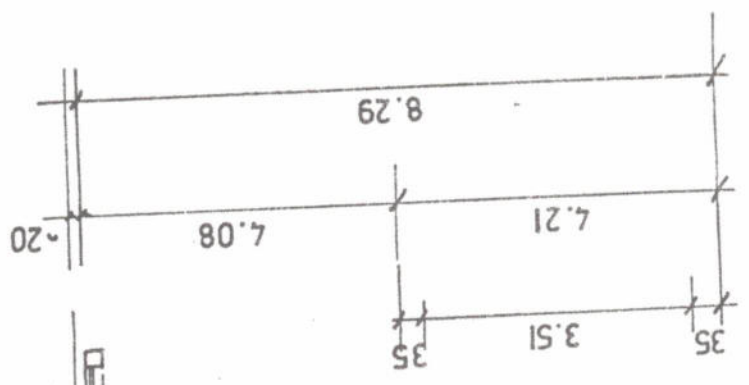
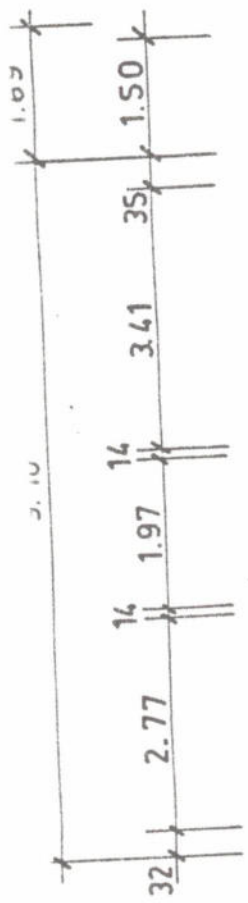


KELLERGEHOSS

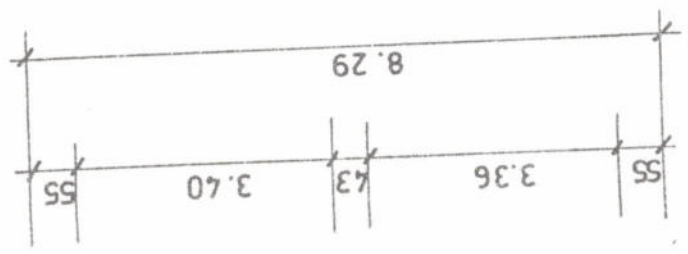

NEBENGEBAUDE

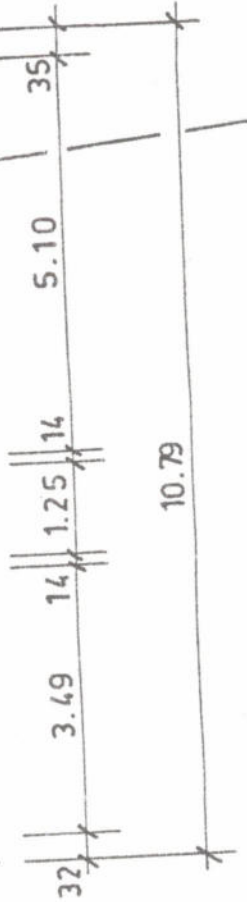

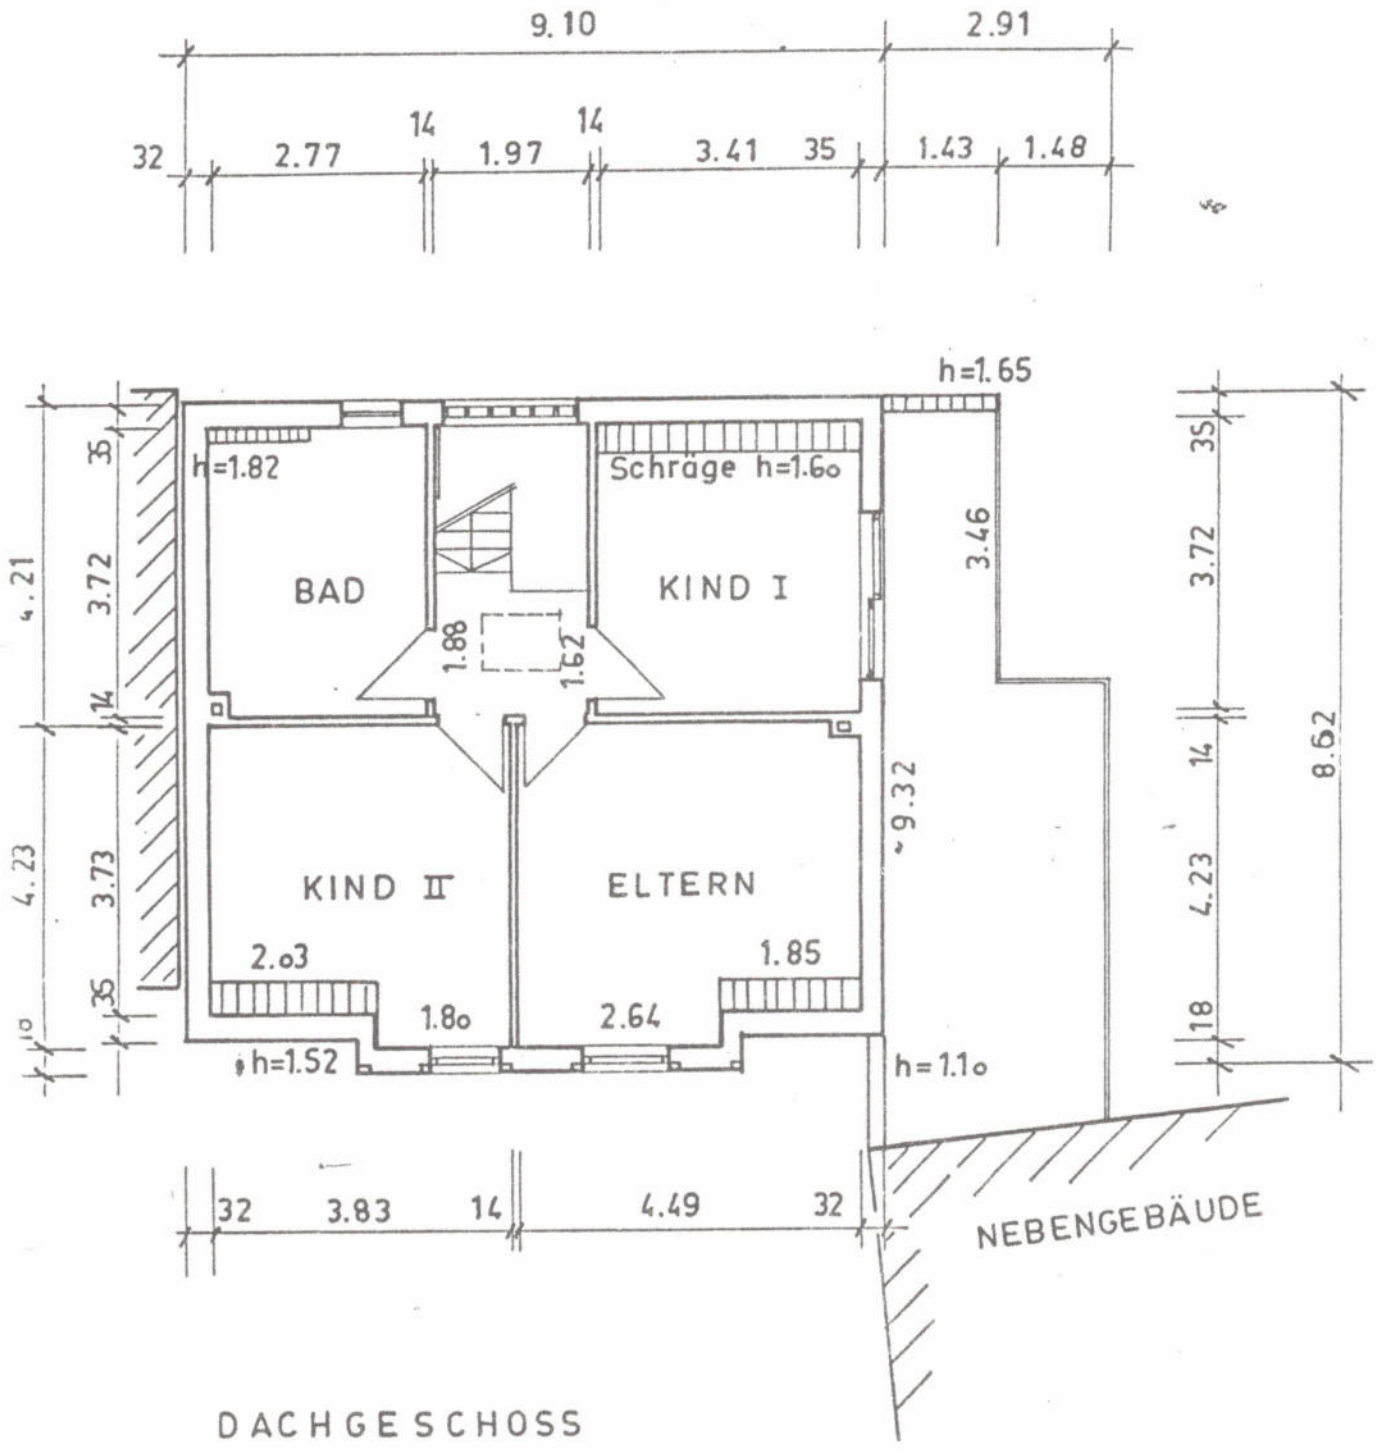

ANWESEN OBERWALDSTRASSE . 20 /
 DOMMERSHAUSEN
 FLUR 11, FLURSTÜCK 116
 BESTANDSPLAN — M. 1 : 100
 KOBLENZ, 23-09-1988

Pa. &